

各科医院·皮丁科·齒科最適!!

賃料等大幅ダウン!!


東京都町田市南成瀬1-1-2
プラザ成瀬603号


株式会社 ジュエイトックメディカ
TEL 042-785-5553 (代)
FAX 042-709-6055
[http://www.j-tec-medica.co.jp/
consul@j-tec-medica.co.jp](http://www.j-tec-medica.co.jp/consul@j-tec-medica.co.jp)
担当：直木

6. 賃貸条件：諸条件応相談


(消費税別途加算)

3 F : 2023. 12. 2 移転開院 金町医院 (消内・内・外)

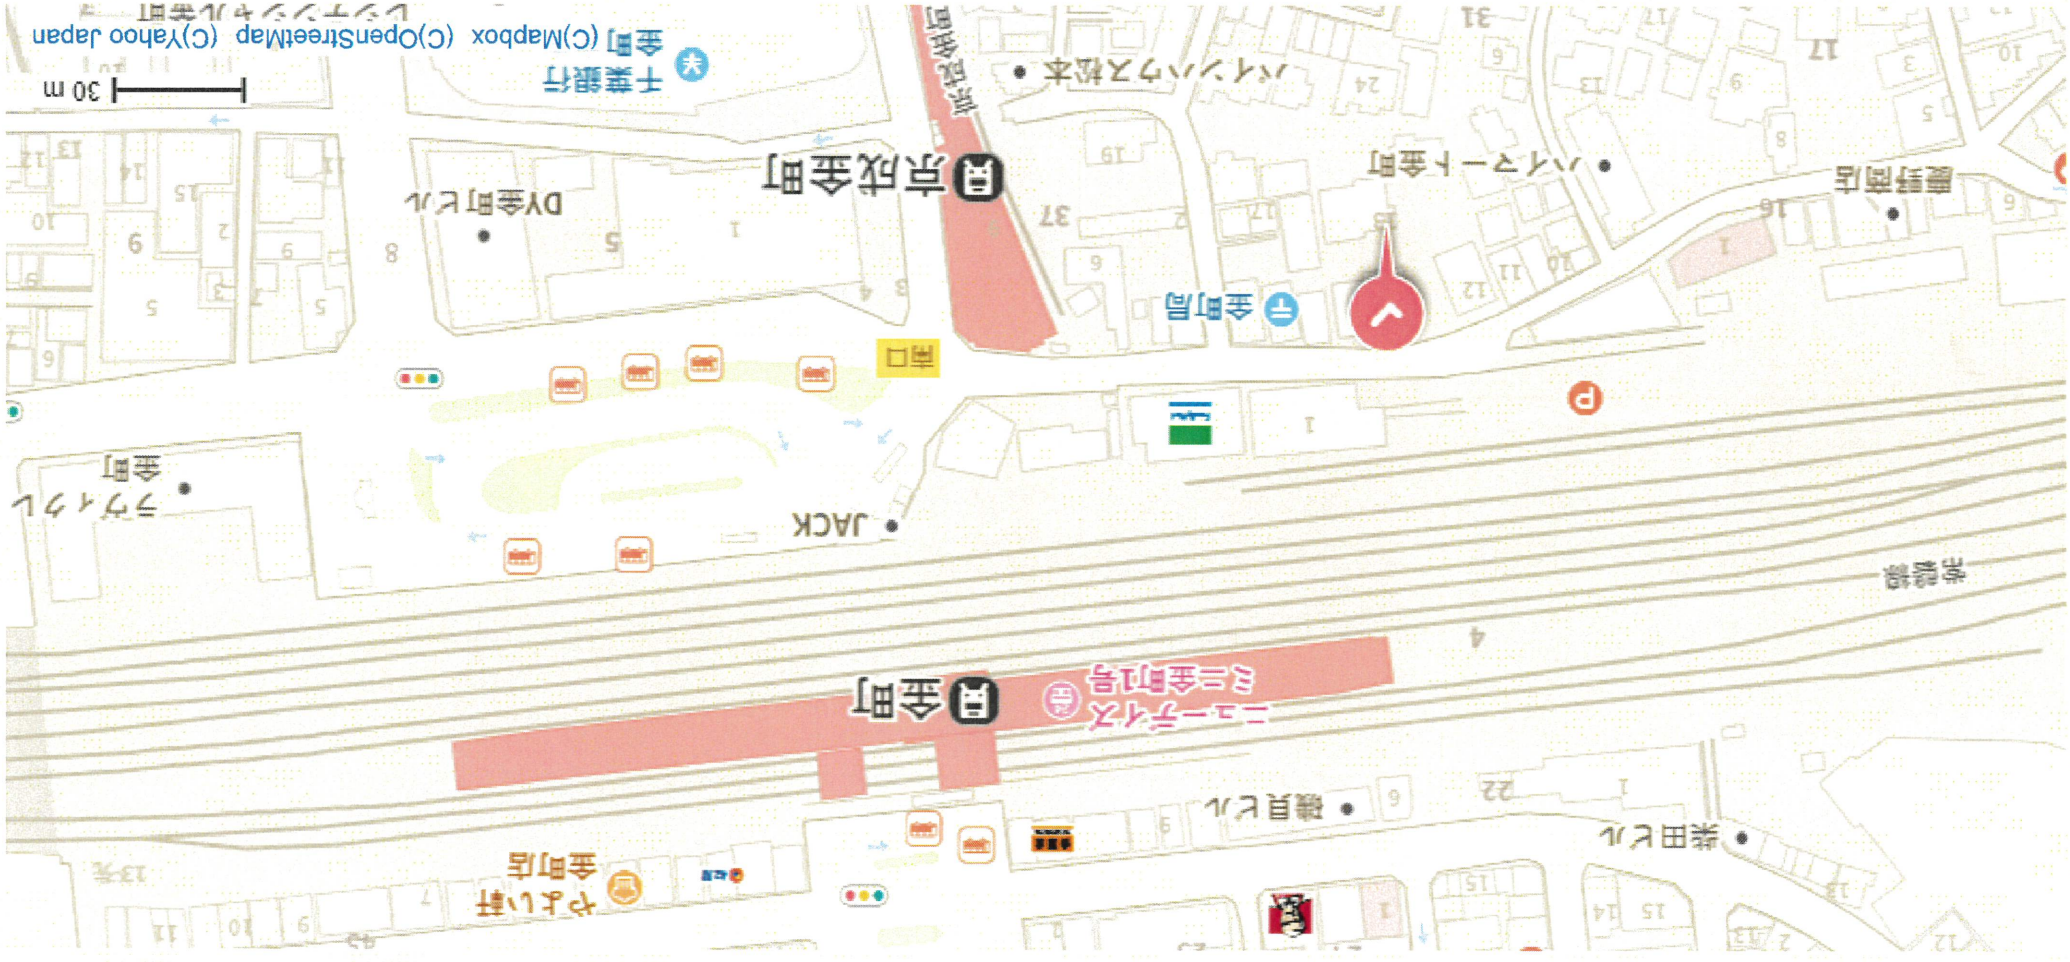


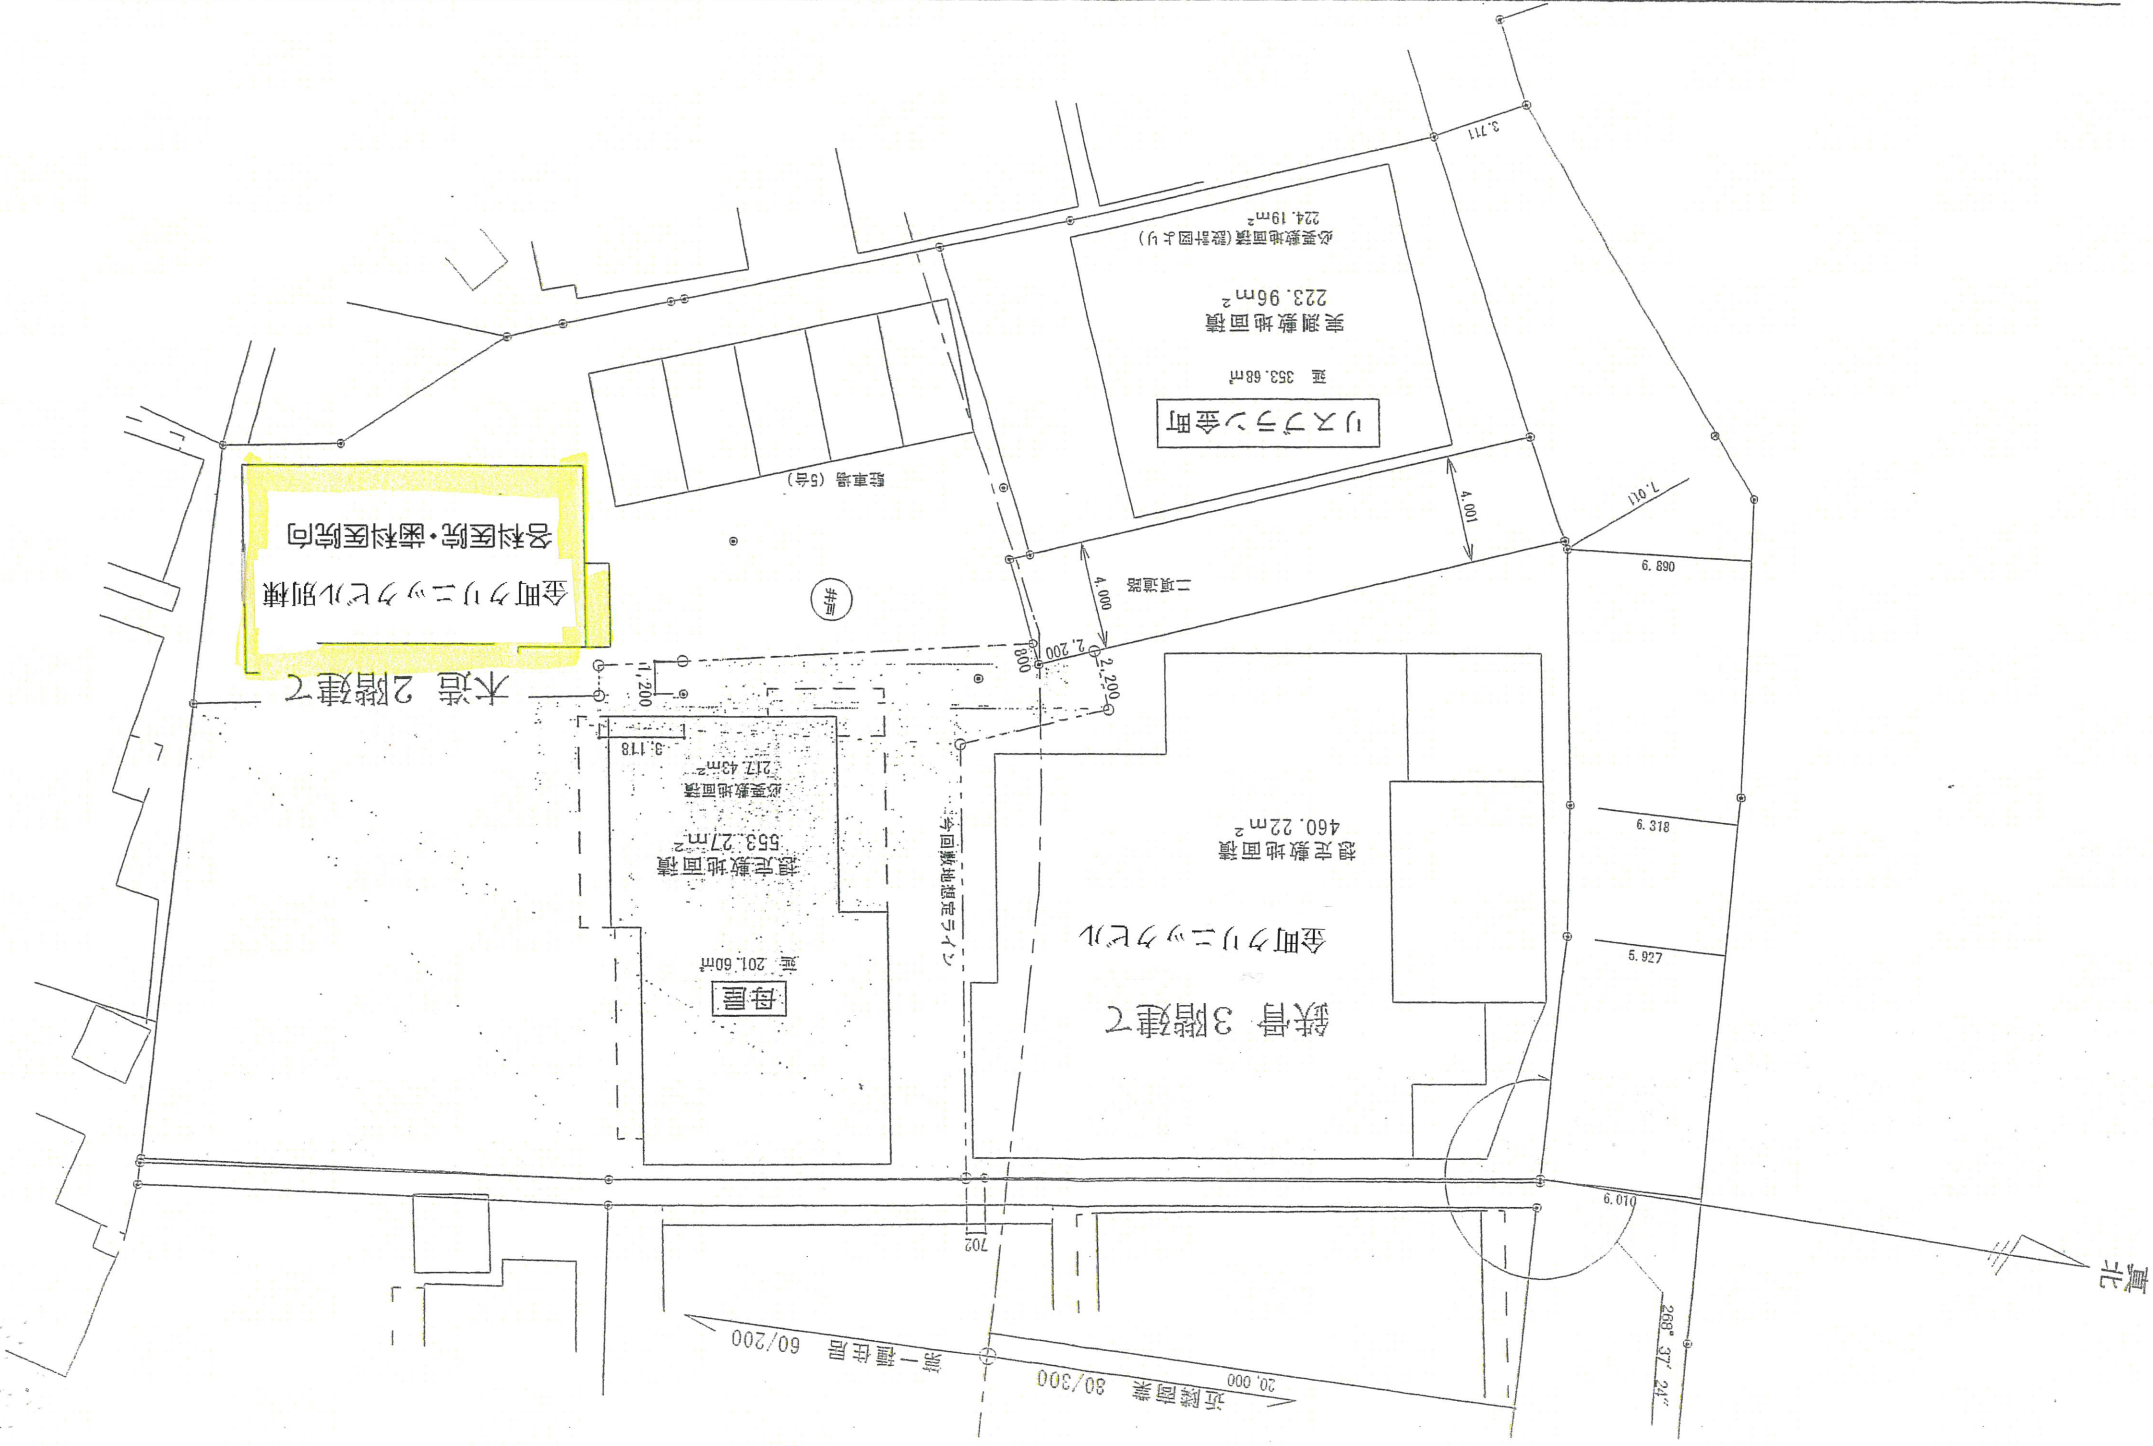


北側 立面図

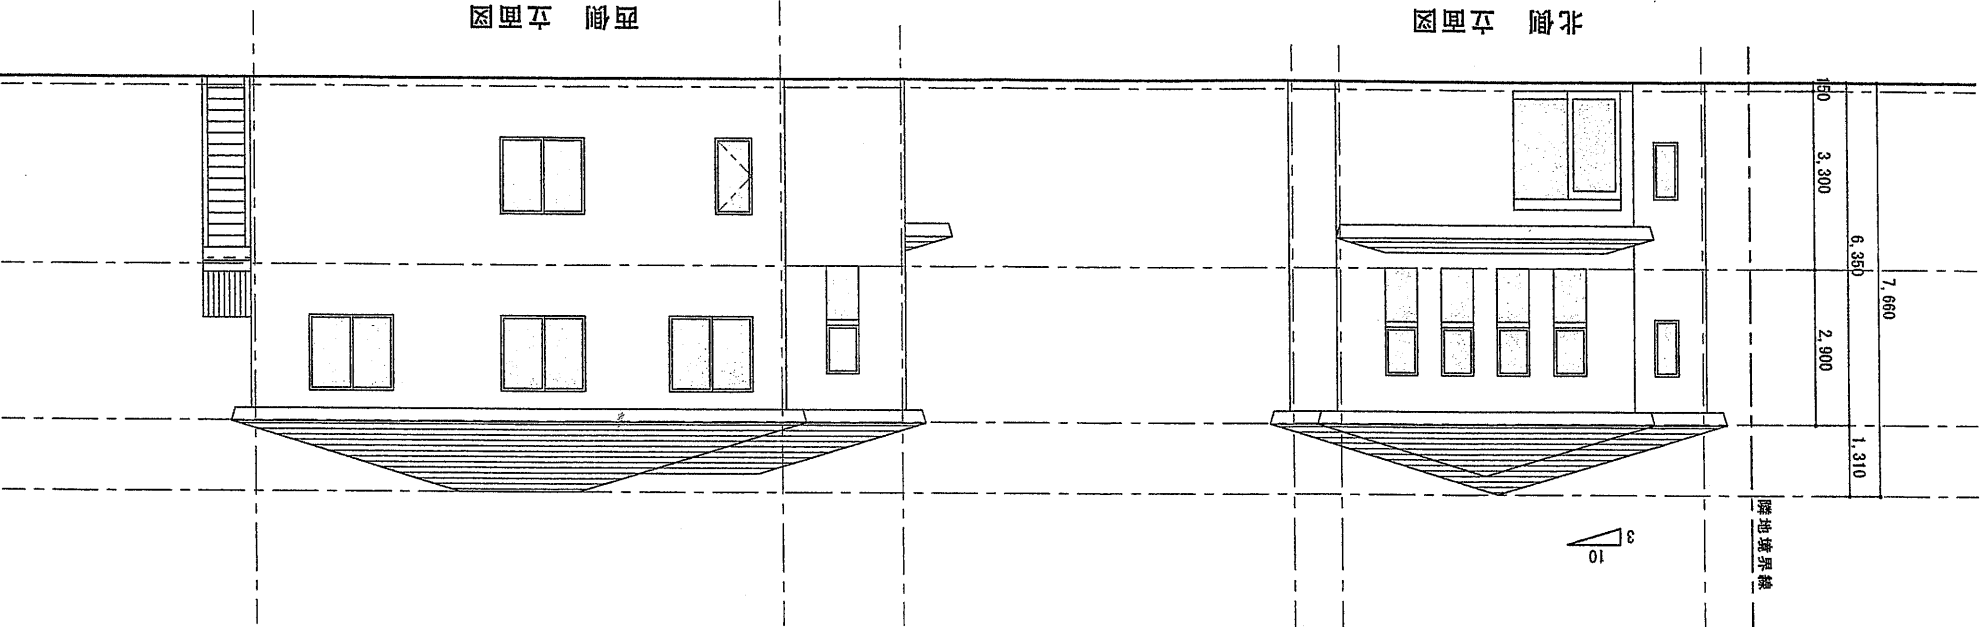


西側 立面図

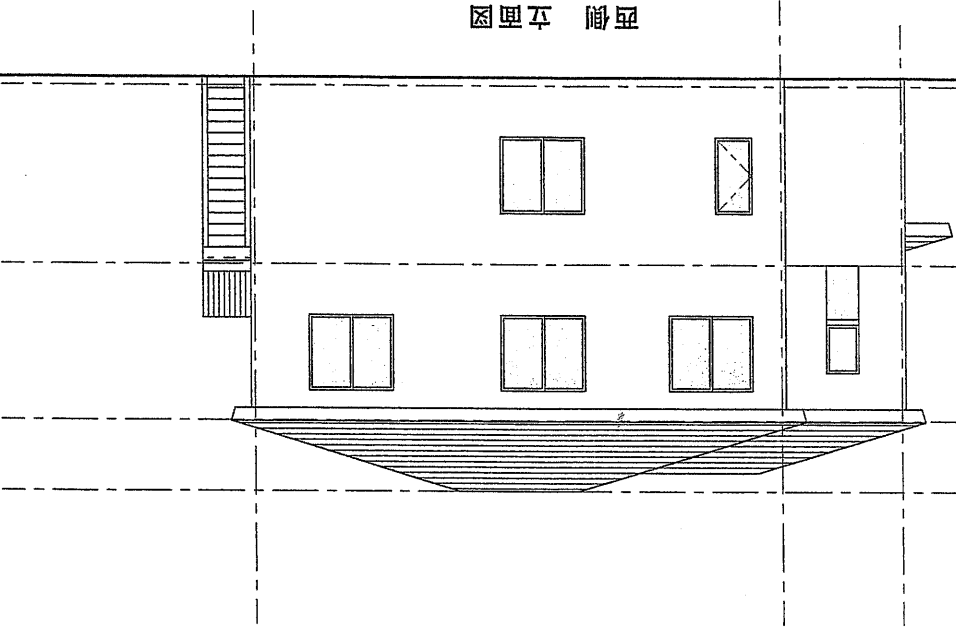

南側 立面図

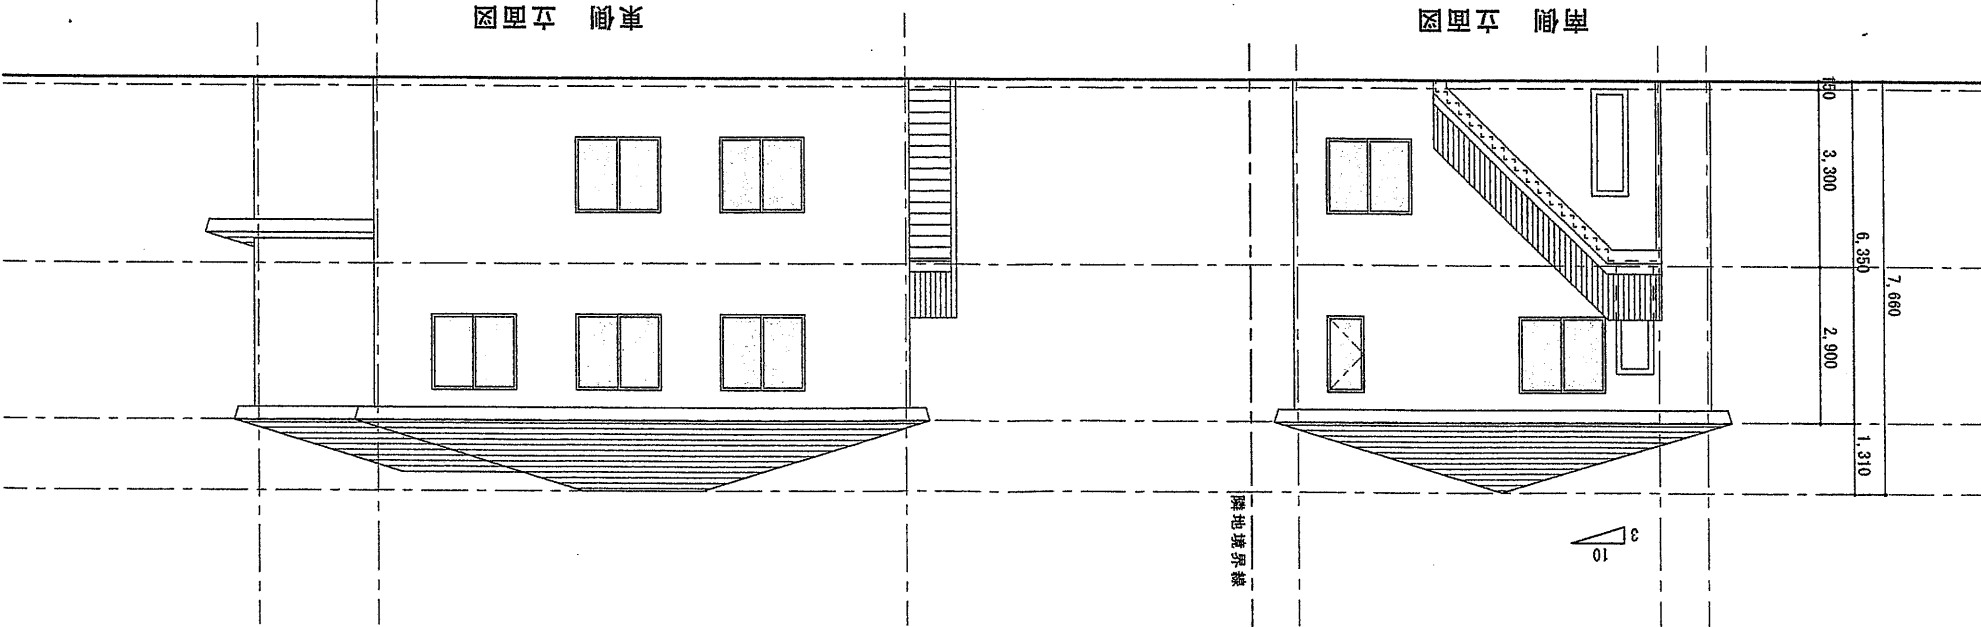


東側 立面図

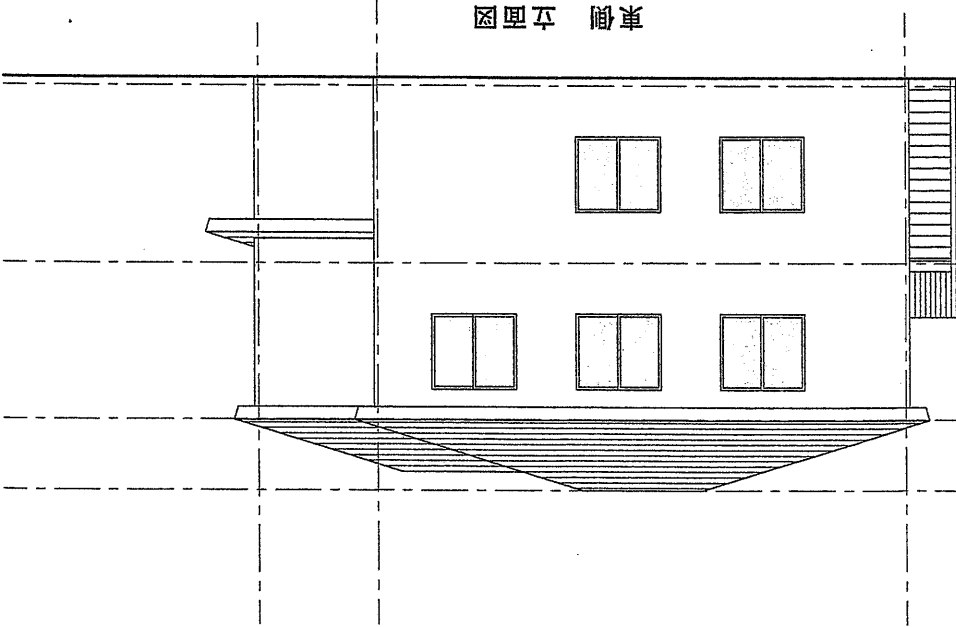

竣工図

北

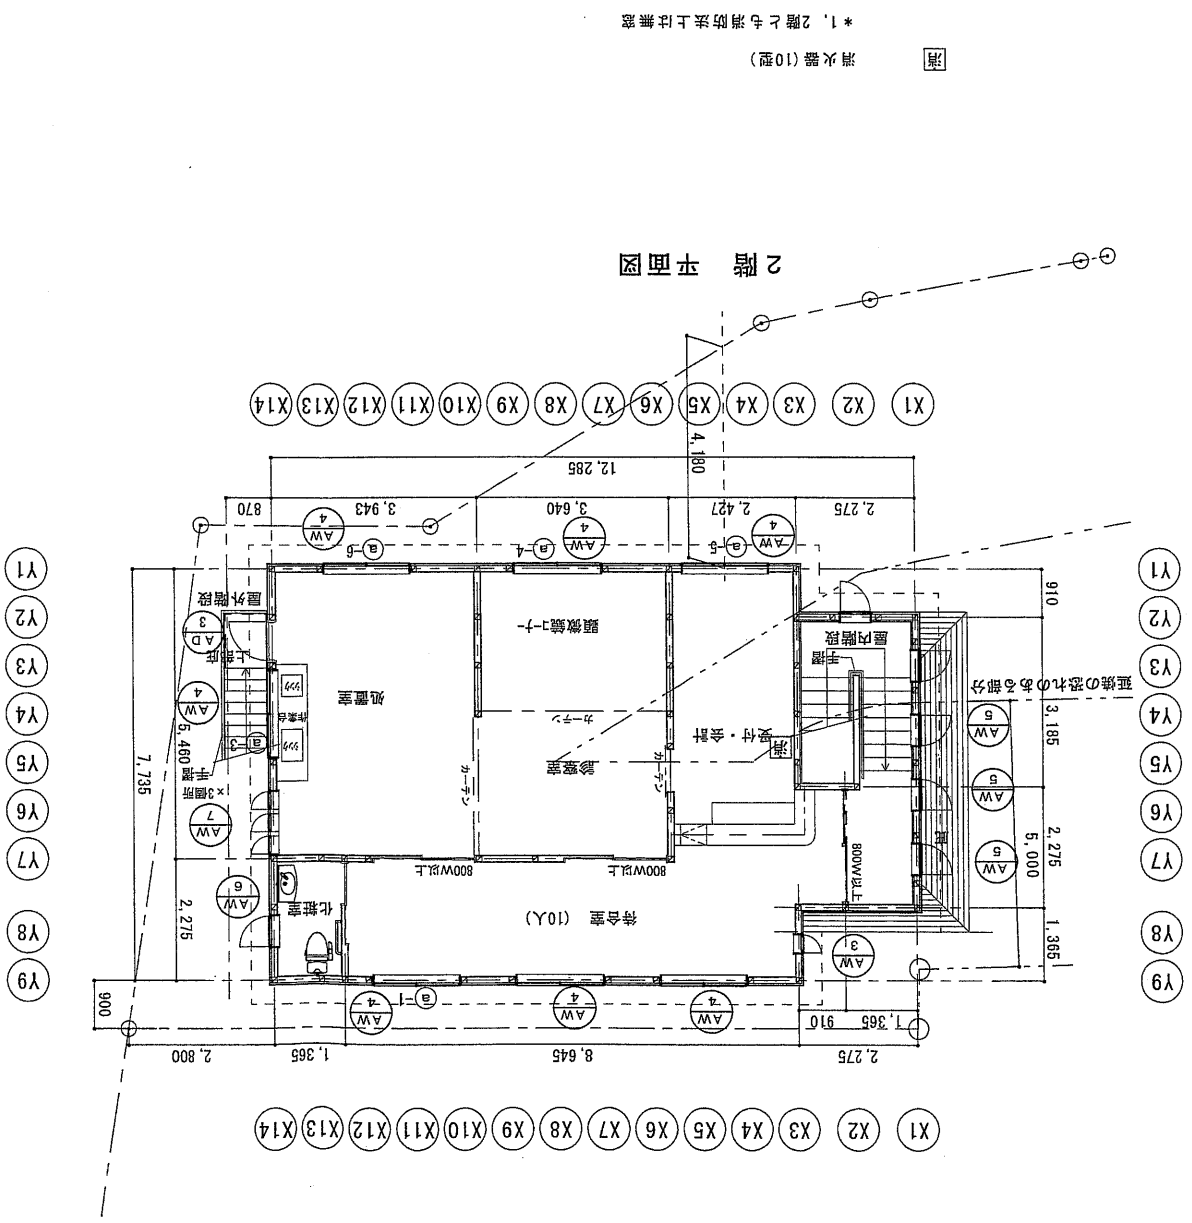

防火設備 大臣認定番号										
EB-2874-1(2)	AD	1								
EB-1883-4	AD	3								
EB-2978	AW	1								
EB-1555-2	AW	3	AW	6	7					
EB-2978	AW	4								
EB-1945-1	AW	5								



